


11 12 13 14 15 16 17 18 19 20 21 22 23 24 25 26 27 28

D muutos  
E muutos  
F muutos  
A muutos  
B muutos  
C muutos

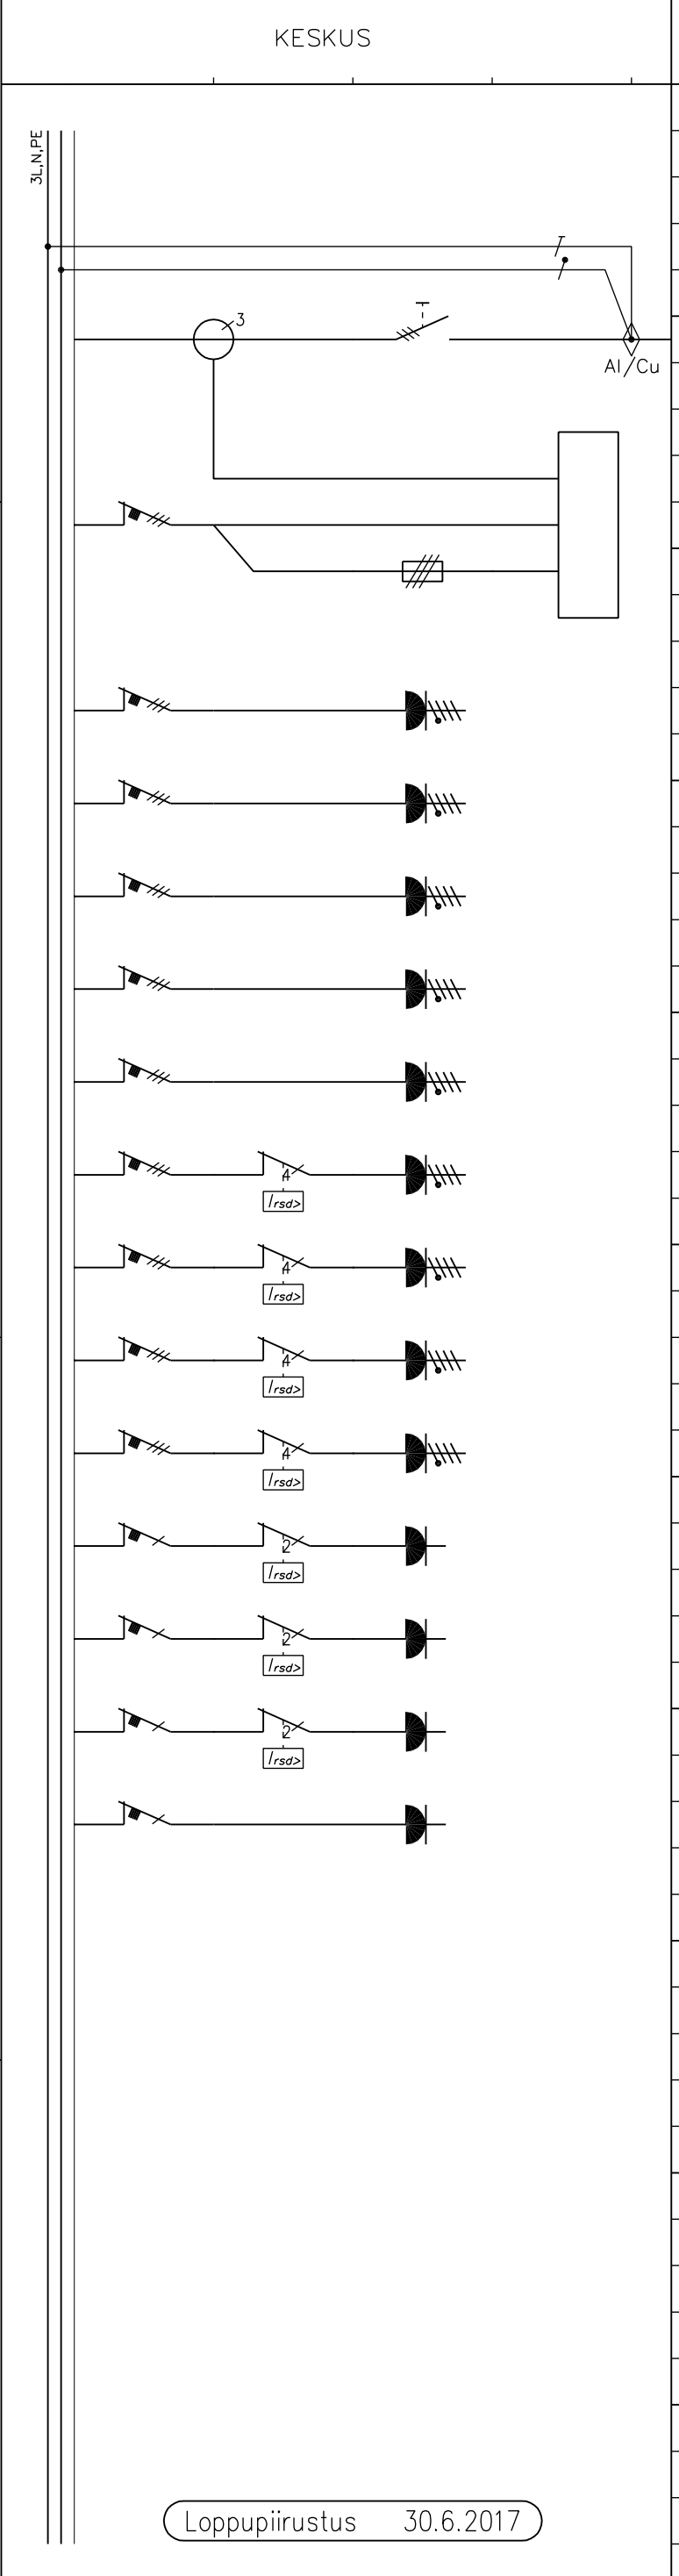

KESKUS	RYHMÄ	OSOITE	A/A	JOHDOTUS
		SYÖTTÖKAAPELI		2x AMCMK 4X185/57
	F1	VIRTAMITTAUS	B10	
	F2	VOIMAPISTORASIA KESKUKSESSA	C63	
	F3	VOIMAPISTORASIA KESKUKSESSA	C63	
	F4	VOIMAPISTORASIA KESKUKSESSA	C63	
	F5	VOIMAPISTORASIA KESKUKSESSA	C63	
	F6	VOIMAPISTORASIA KESKUKSESSA	C63	
	F7	VOIMAPISTORASIA KESKUKSESSA	C32	
	F8	VOIMAPISTORASIA KESKUKSESSA	C16	
	F9	VOIMAPISTORASIA KESKUKSESSA	C32	
	F10	VOIMAPISTORASIA KESKUKSESSA	C16	
	F11	PISTORASIA KESKUKSESSA	C16	
	F12	PISTORASIA KESKUKSESSA	C16	
	F13	PISTORASIA KESKUKSESSA	C16	
	F14	PISTORASIA IT-OSA	C10	

Loppupiirustus 30.6.2017

ETEC AUTOMATION OY  
NEULEKATU 10  
55120 IMATRA

VIRRRANPUISTO  
PISTORASIAKESKUS PRK2  
PÄÄKAAVIO

Suunn. AS /	Kokonaisuus	Sähköpositio	Työnumero 006821
Piirt. AS	Lehti 1/1	Piirustusnumero	SÄH 413
Tark.			